



SEKTION A-A

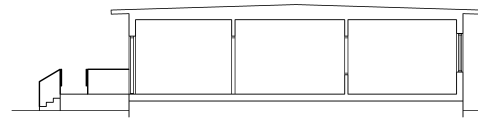

SEKTION B-B


S3389A

S3389B

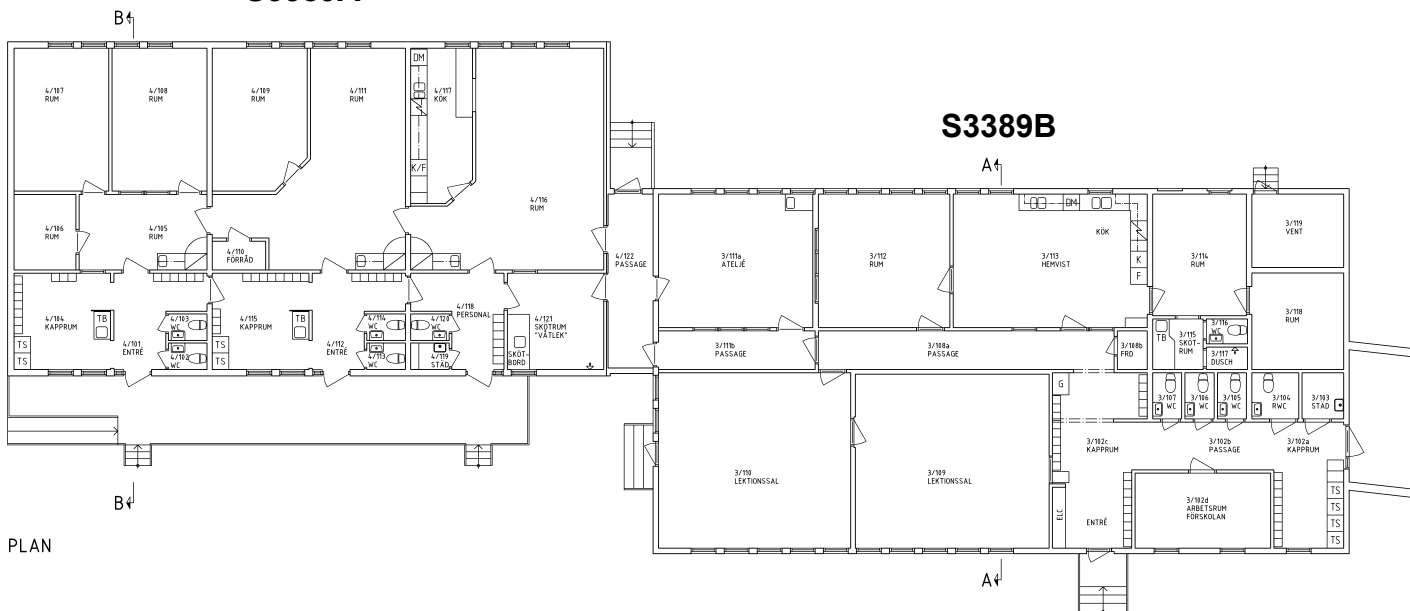

PLAN



BET	ANT	ÄNDRINGEN	AVSER	DATUM	SIGN
RELATIONSHANDLING					
					
UPPDRAG NR	RITAD/KONSTR AV		HANDLAGGARE		
DATUM	ANSVARSIG				
	04.12.20				
PLAN, SITUATIONSPLAN, SEKTIONER, FASADER					
SKALA	NUMMER		BET		
			A30-00-001		